LEGENDA

Změna č. 2 ÚP

platný ÚP	stav	návrh	rušeno	
				hranice řešeného území
				hranice katastrálního území
				hranice zastavěného území k datu 03. 01. 2022
				hranice zastavitelné plochy
II-Z1		I-Z10	~~II-Z10~~	označení zastavitelné plochy
				hranice plochy přestavby
		III-P7	~~II-P9~~	označení plochy přestavby
				hranice plochy změny v krajině
I-K1b				označení plochy změny v krajině
	2/a			označení dalších měněných částí ÚP - informativní jev za účelem identifikace při pořizování Zm2

platný ÚP	stav	návrh	rušeno	
	BI	BI		bydlení - v rodinných domech - městské a příměstské
	OS			občanské vybavení - tělovýchovná a sportovní zařízení
	PV			veřejná prostranství
	ZV	ZV		veřejná prostranství - veřejná zeleň
	SM			plochy smíšené obytné - městské
	SM1			plochy smíšené obytné - městské 1
	SR1	SR1		plochy smíšené obytné - rekreační 1
	DS	DS		dopravní infrastruktura - silniční
	TI			technická infrastruktura - inženýrské sítě
	W			plochy vodní a vodohospodářské
				koridor pro optimalizaci místní komunikace - ve Zm2 pouze doplnění grafického vyznačení do výkresu, koridor vymezen již v platné ÚPD
				regionální biokoridor

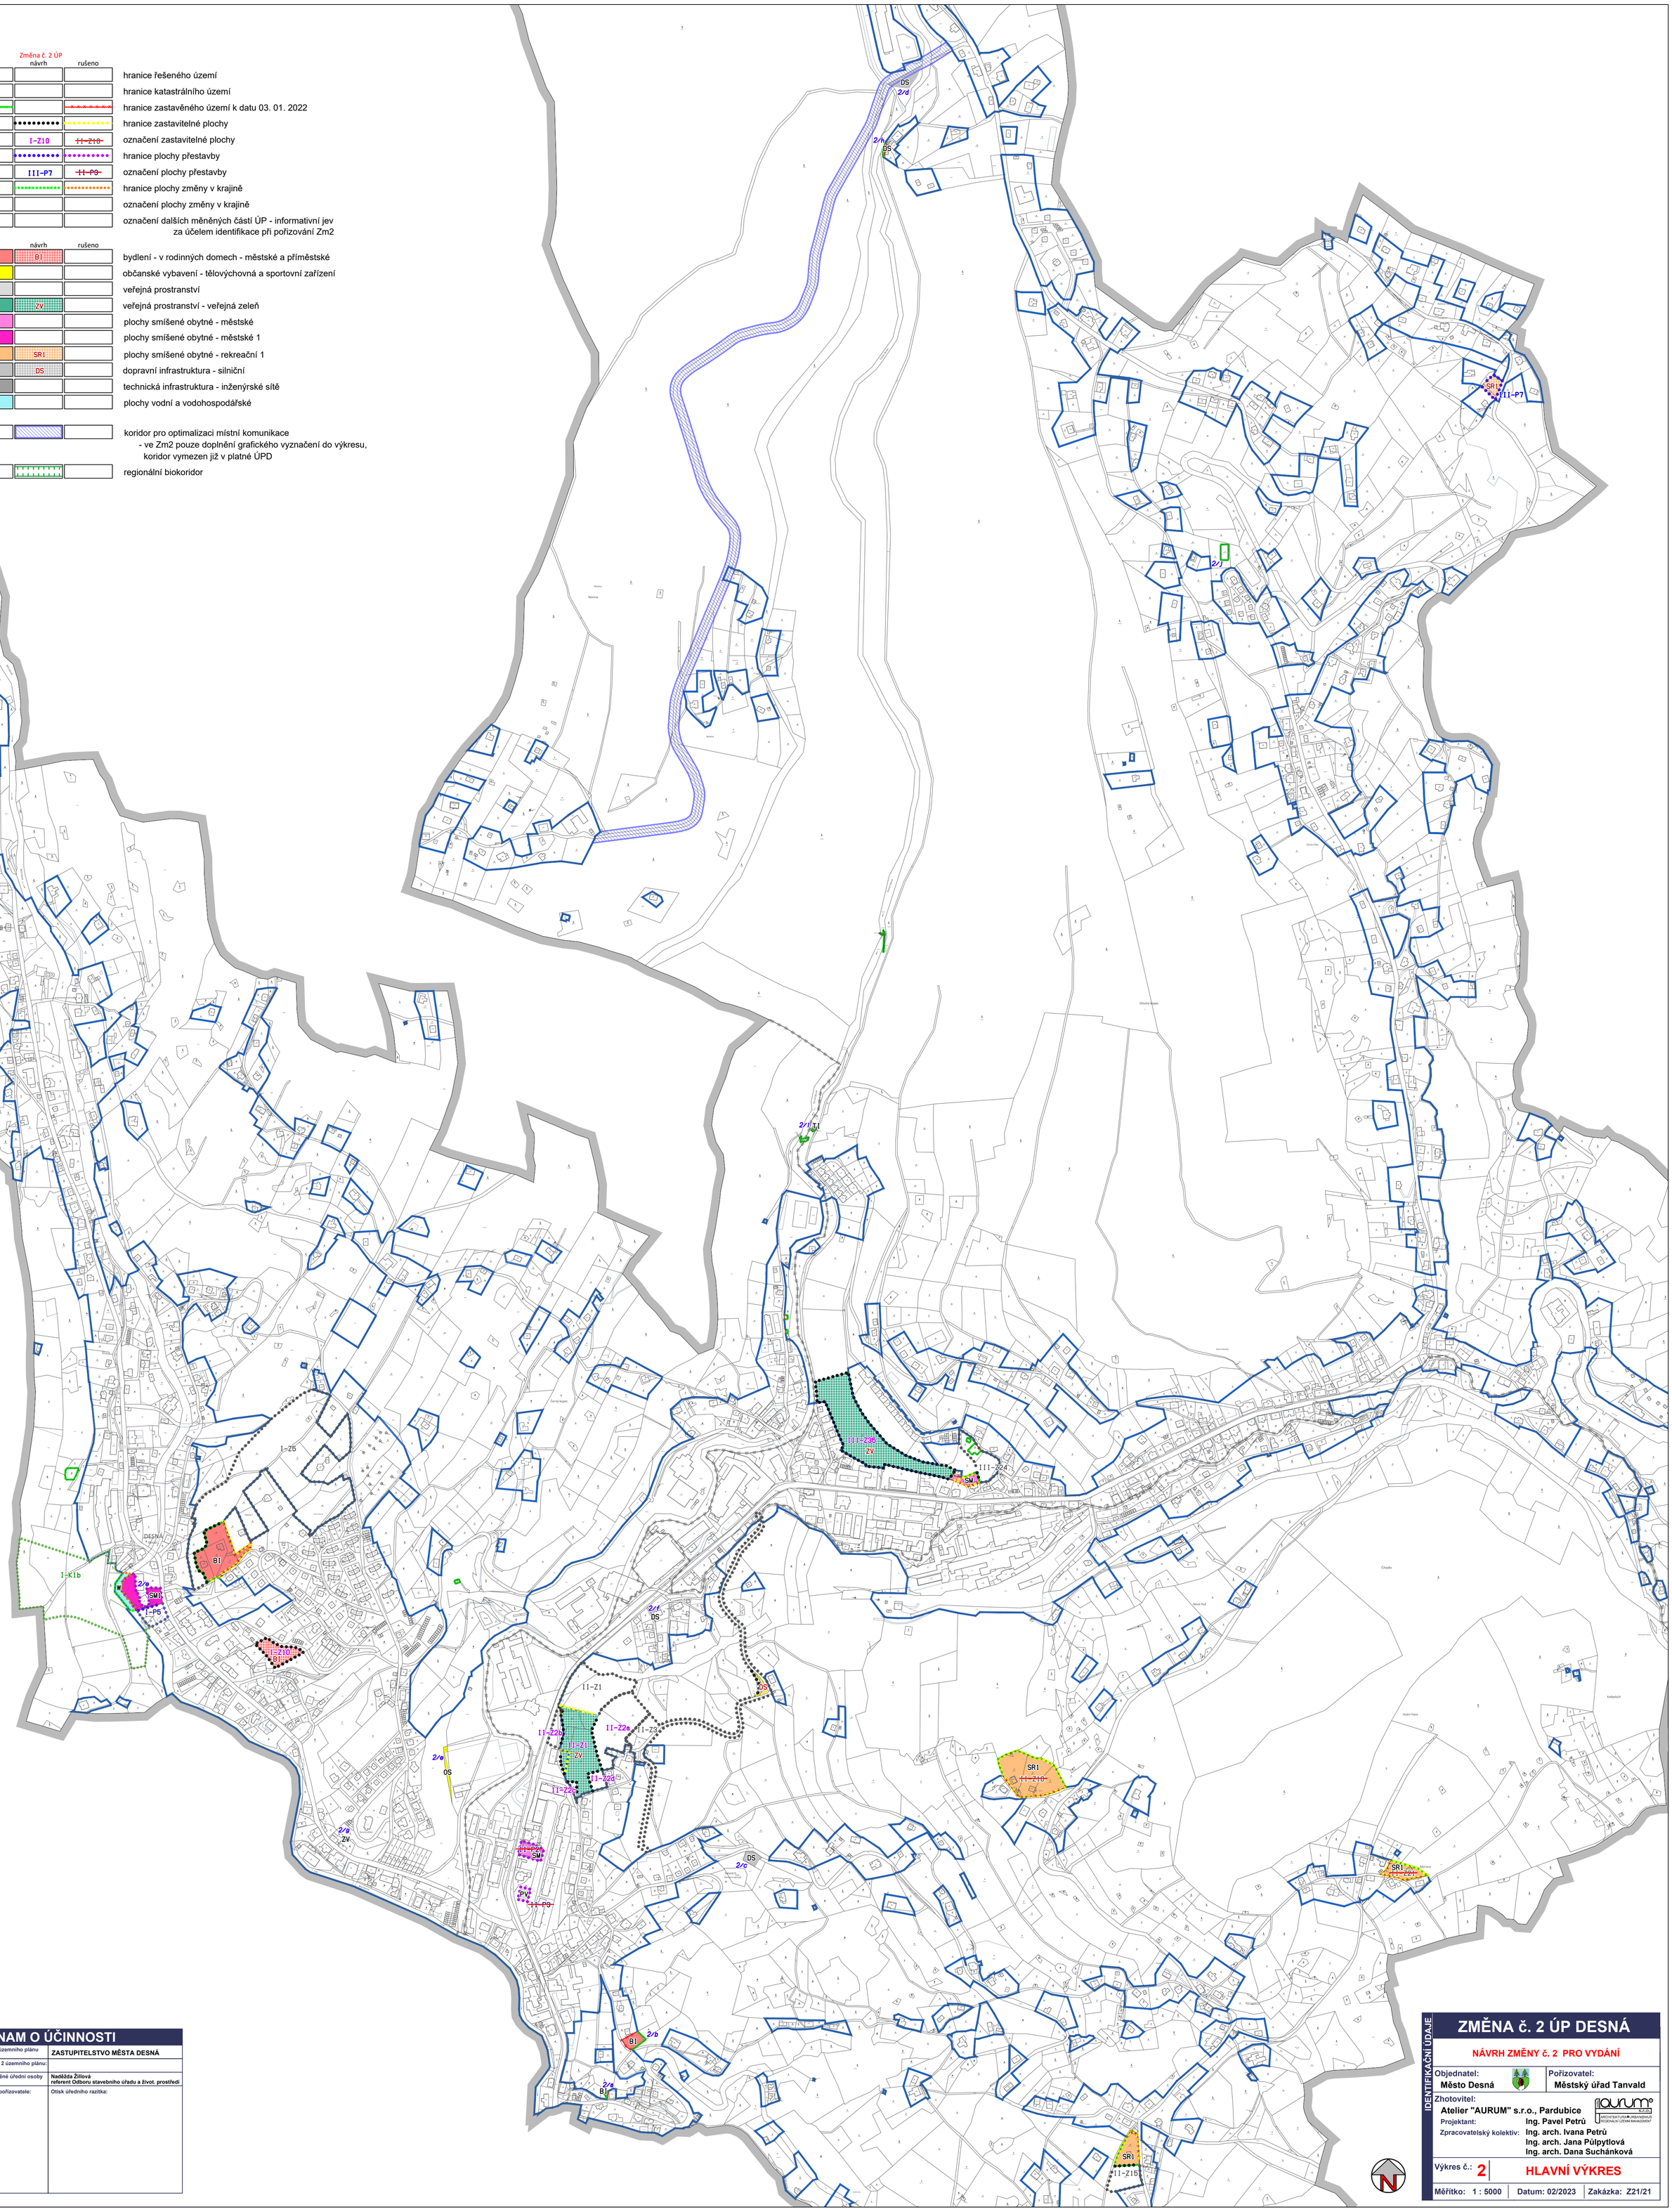

ZÁZNAM O ÚČINNOSTI

Správní orgán, který Změnu č. 2 územního plánu vydal:	ZASTUPITELSTVO MĚSTA DESNÁ
Datum nabytí účinnosti Změny č. 2 územního plánu:	
Jméno, příjmení a funkce oprávněné úřední osoby pořizovatele:	Naděžda Žillová referent Odboru stavebního úřadu a životního prostředí
Podpis oprávněné úřední osoby pořizovatele:	Otisk úředního razítka:

IDENTIFIKAČNÍ ÚDAJE

ZMĚNA č. 2 ÚP DESNÁ

NÁVRH ZMĚNY č. 2 PRO VYDÁNÍ

Objednatel: Město Desná

Pořizovatel: Městský úřad Tanvald

Zhotovitel: Atelier "AURUM" s.r.o., Pardubice

Projektant: Ing. Pavel Petrů

Zpracovatelský kolektiv: Ing. arch. Ivana Petrů, Ing. arch. Jana Půlpytlová, Ing. arch. Dana Suchánková

Výkres č.: 2 — HLAVNÍ VÝKRES

Měřítko: 1 : 5000 | Datum: 02/2023 | Zakázka: Z21/21